


KOORDINATSYSTEM
PLAN: SWEREF 99 1330
HÖJD: RH 2000

SKALA 1:200
0 1 2 5 10 15 20
METER

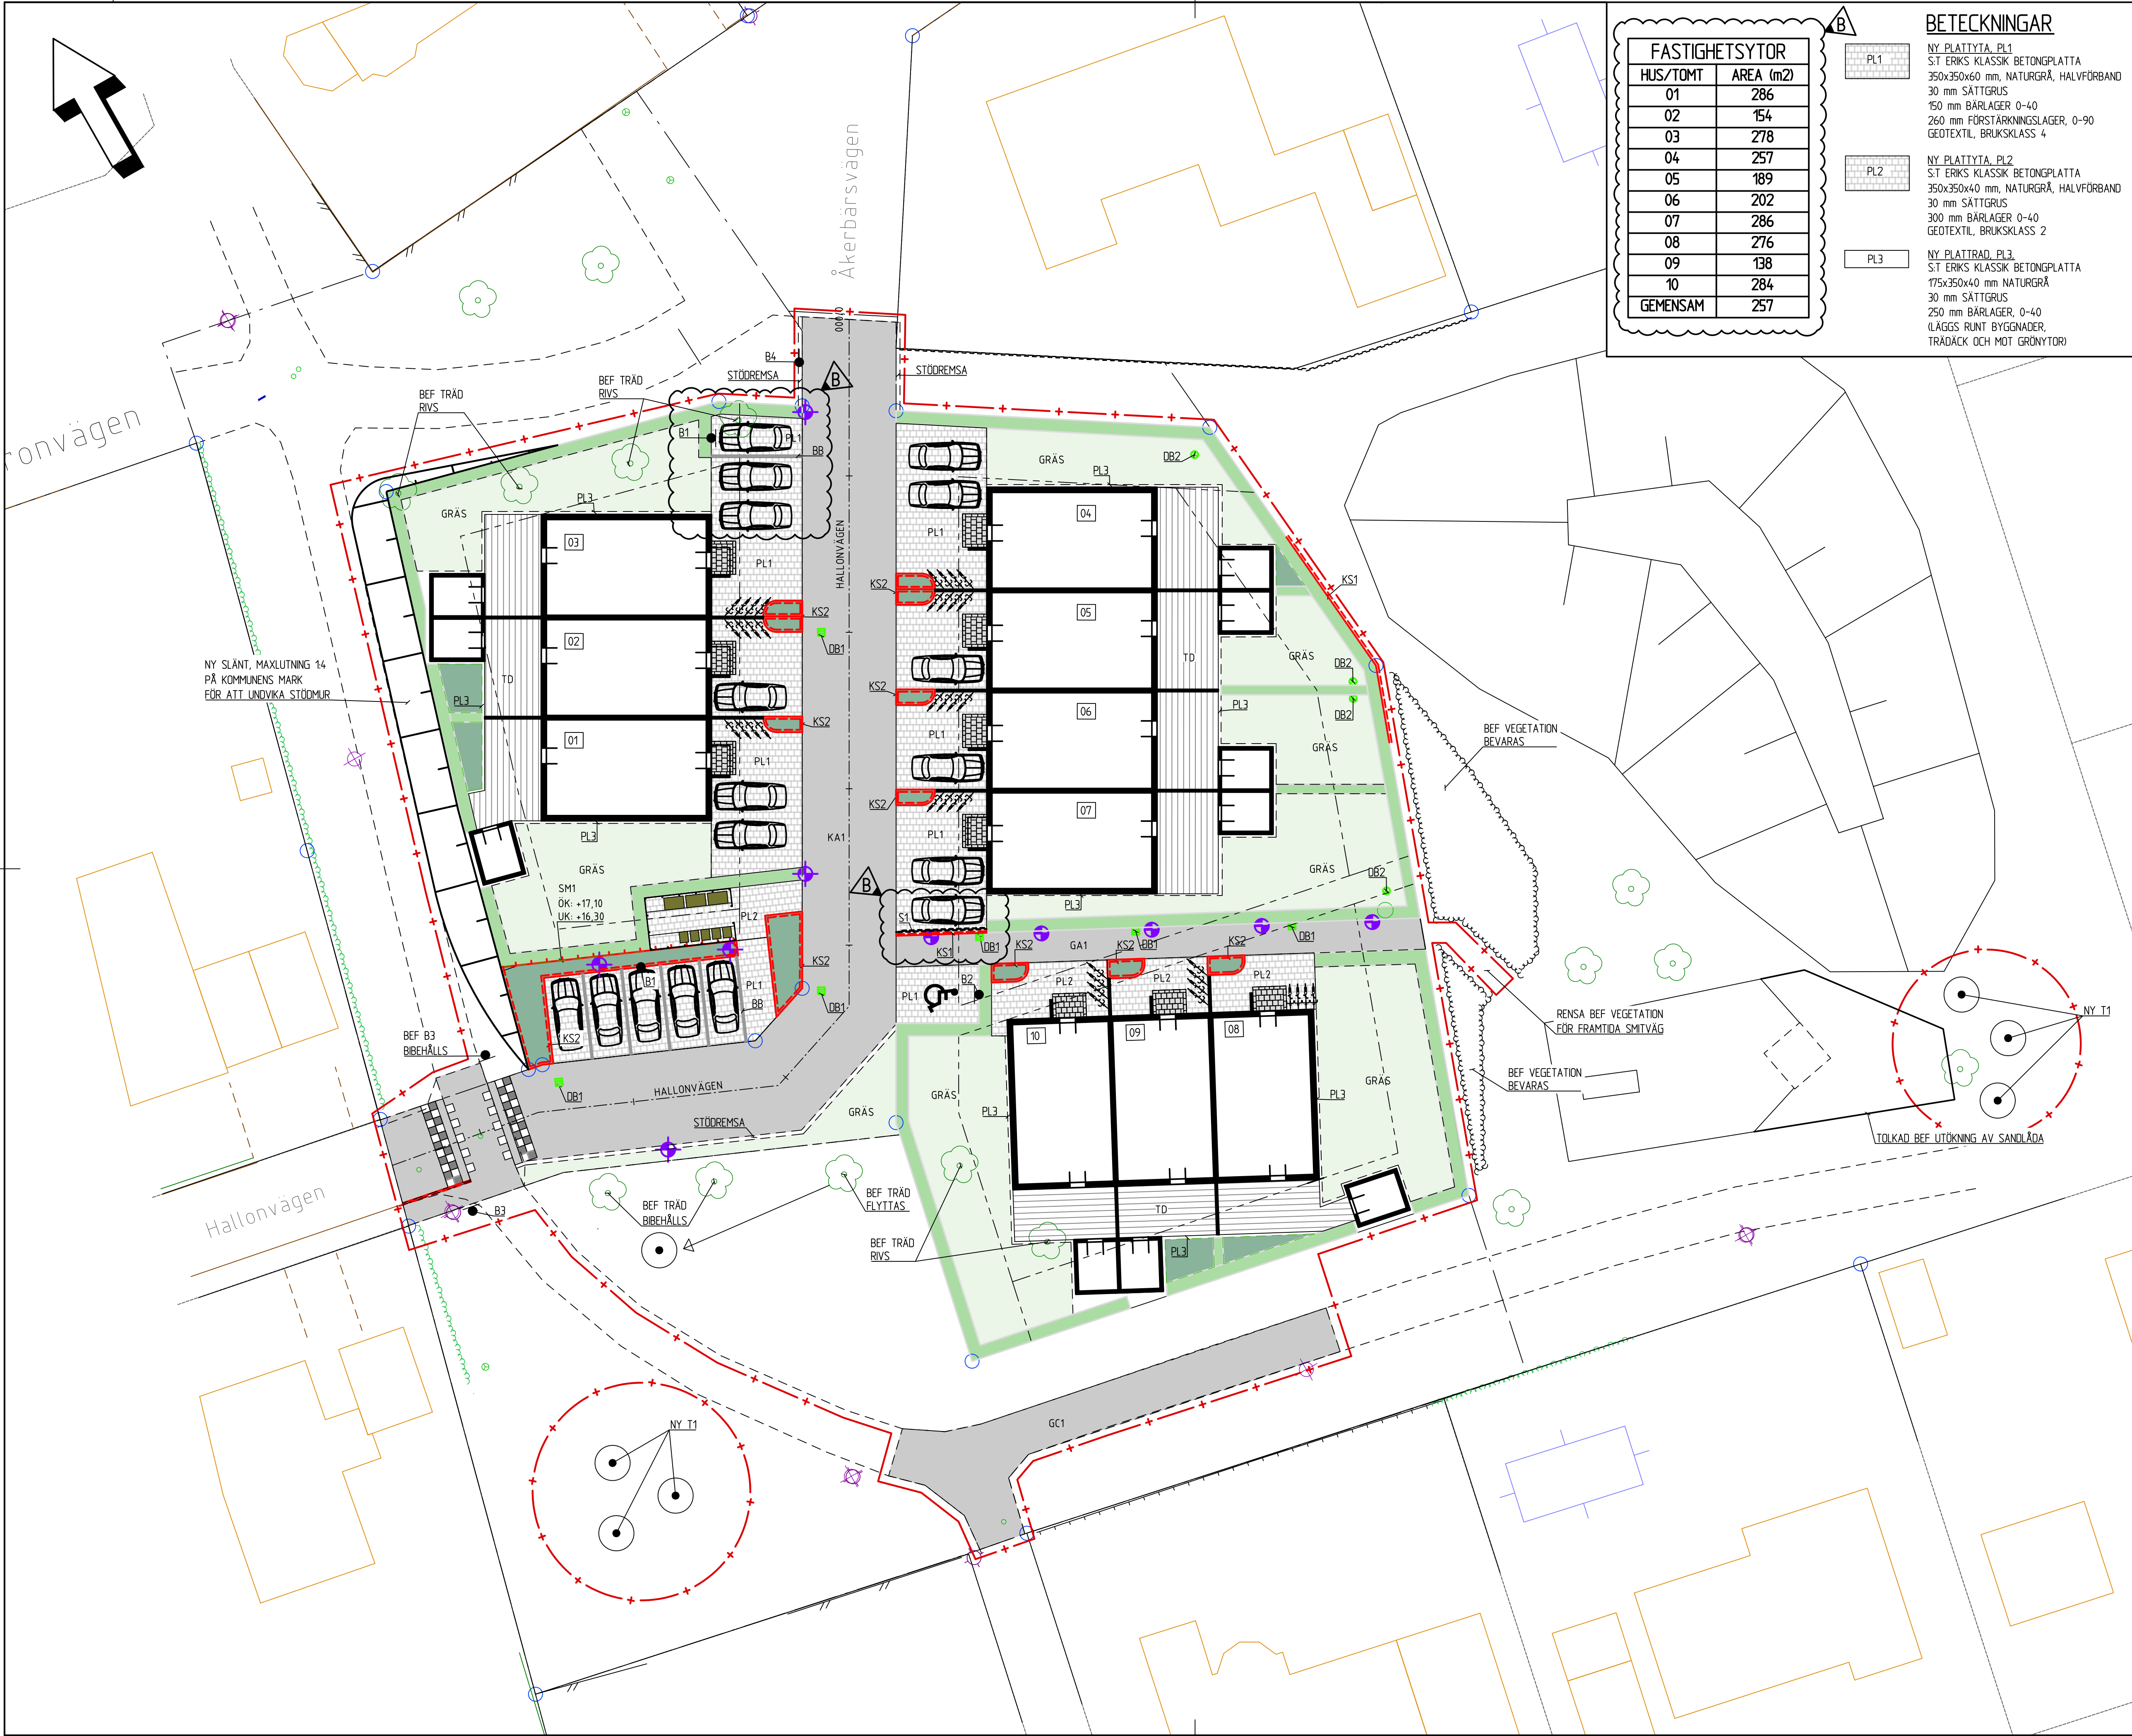

FASTIGHETSYTOR	
HUS/TOMT	AREA (m2)
01	286
02	154
03	278
04	257
05	189
06	202
07	286
08	276
09	138
10	284
GEMENSAM	257

BETECKNINGAR

- NY PLATTYTA, PL1
S.T ERIKS KLASSIK BETONGPLATTA
350x350x60 mm, NATURGRÅ, HALVFÖRBAND
30 mm SÄTTGRUS
150 mm BÄRLAGER 0-40
260 mm FÖRSTÄRKNINGSLAGER, 0-90
GEOTEXTIL, BRUKSKLASS 4
- NY PLATTYTA, PL2
S.T ERIKS KLASSIK BETONGPLATTA
350x350x40 mm, NATURGRÅ, HALVFÖRBAND
30 mm SÄTTGRUS
300 mm BÄRLAGER 0-40
GEOTEXTIL, BRUKSKLASS 2
- NY PLATTYTA, PL3
S.T ERIKS KLASSIK BETONGPLATTA
175x350x40 mm NATURGRÅ
30 mm SÄTTGRUS
250 mm BÄRLAGER, 0-40
(LÄGGS RUNT BYGGNADER,
TRÄDÄCK OCH MÖT GRÖNYTOR)

- NY KÖRBÄR ASFALTYTA 1
30 mm ABT 11 70/100
40 mm AG 16 100/150
80 mm BÄRLAGER 0-40
420 mm FÖRSTÄRKNINGSLAGER 0-100
GEOTEXTIL BRUKSKLASS 4
- NY GÅNGBÄR ASFALTYTA 1
35 mm ABT 8 70/100
250 mm BÄRLAGER 0-32
GEOTEXTIL BRUKSKLASS 2
- ÅTERSTÄLLNING, GC-ASFALTYTA 1
25 mm ABT 8 70/100
35 mm AG 16 100/150
80 mm BÄRLAGER 0-32
300 mm FÖRSTÄRKNINGSLAGER 0-100
GEOTEXTIL BRUKSKLASS 2
- NY GRÄSYTA
GRÄSSTÖRV (FÄRDIGT GRÄS PÅ RULLE)
MIN 200 mm VÄXTBÄDD
- NY HÄCK
LIGUSTRUM VULGARE ATRUVIRENS
VINTERGRÖN LIGUSTER STKL/CC 50-80/30 cm
400 mm VÄXTBÄDD
- NY PLANTERINGSYTA
MIN 400 mm VÄXTBÄDD
- NYTT TRÄDÄCK
SE SEPARAT RITNING
MARKBÄDD: 200 mm BÄRLAGER
GEOTEXTIL BRUKSKLASS 2
- NY STÖDMUR
TYP: L-MUR
TILLÄTEN BELASTNING: 4 kN/m²,
(20 kN/m² VID FÖRRÄD)
MONTERAS ENLIGT LEVERANTÖRENS ANVISNING
- NYTT KANTSTÖD 1
S.T ERIKS PARKKANTSTÖD
- NYTT KANTSTÖD 2
S.T ERIKS STÅLKANTSTÖD
- NY SKYLSLOPE
B1: E19 PARKERING
B2: E19 + T7 RÖRELSEHINDRADE
B3: D6 PÅBJUDEN GÅNG- & CYKELBANA
B4: GATUNAMNSKYLT "HALLONVÄGEN"
- NYTT TRÄD ENLIGT VÄXTFÖRTECKNING (T1)
FÖR DETALJER, SE RITNING M-316-02
- NY DAGVATTENBRUNN Ø400 PP,
MED SANDFÄNG OCH VATTENLÄS
- NY DAGVATTENBRUNN Ø400 PP KUPOLSIL,
MED SANDFÄNG OCH VATTENLÄS
- NY BELYSNINGSSTOLPE/POLLARE
FÖR DETALJER, SE ELHANDLINGAR
- GRÄNS FÖR ARBETSOMRÅDE
RITAT 0,5 m UTANFÖR VERKLIG GRÄNS
- BETONGBLOCK
ST ERIKS RUSTIK 390x190x138
(AVGRÄNSNING PARKERINGSPLATSER)
- NYTT TRÄSTAKET
HÖJD: 800 mm, 50% GENOMSLÄPPLIGHET
TRYCKIMPREGNERAT, KULÖR: TRÄ


VÄXTFÖRTECKNING			
LITTERA	LATIN	SVENSKA	SVENSKA
T1	ALNUS	ITALIENSK	AL
	CORDATA		

B	4	SE ÄNDRINGS-PM 1	OB	2025-05-06
A	-	UPPDATERAT TILL BYGGHANDLING	OB	2025-01-27
BET	ANT	ÄNDRINGEN AVSER	SIGN	DATUM

RELATIONSHANDLING	
BYGGHANDLING	25-01-27
FÖRFRÅGNINGSUNDERLAG	
BYGGLOVSHANDLING	24-12-17
GRANSKNINGSHANDLING	
PRELIMINÄR HANDLING	

JoSö AB

Arkitekt:
Konstruktion
Mark/VA-projekttering
Södra Stenbäcksgatan 8
252 47 Helsingborg
042-23 18 30
griab@griab.com

griab

UPPDRAG NR 517800	RITAD AV OB	HANDLAGGARE MW
DATUM 2024-12-17		FILNAMN 5178-M

VEJBY 246:13
ÄNGELHOLMS KOMMUN
NYTT BOSTADSOMRÅDE

MARKPLAN		
SKALA A1 1:200, A3 1:400	NUMMER M-311-01	BET B